

ALLEGATO "B"

PLANIMETRIA SCARICO DEI REFLUI

Il presente allegato, composto da n. 3 pagine compreso il presente frontespizio, è costituito dalla planimetria dello "Scarico dei Reflui" facente parte della documentazione tecnica acquisita con prot. gen. n. 35947 del 16/12/2024.



Registro Generale di Protocollo
N° 0035947 del 16/12/2024 11:34

Movimento: Arrivo Data Sped Mail: 16/12/2024 11:17
Tipo Documento: Tramite: Posta certificata
Classificazione: 11-21

Documento precedente: /

Oggetto: **COMUNICAZIONE SUAP PRATICA N.VNZGTN78M28I754A-17022022-1617 - SUAP 2561 -
VNZGTN78M28I754A SASEF DI GAETANO VENEZIANO**

Mittenti


Denominazione	Comune di Residenza	PEC
SUAP SIRACUSA SR	SIRACUSA	SUAP.SR@CERTPEC.CAMCOM.IT

Smistamenti

In carico a	dal	Data ricev.	Trasmesso da	Smistamento per
Tutela Ambientale ed Ecologia	17/12/2024	18/12/2024	TERRITORIO E AMBIENTE	COMPETENZA
TERRITORIO E AMBIENTE	16/12/2024	17/12/2024	Gruppo Protocollo	COMPETENZA
Tutela Ambientale ed Ecologia	17/12/2024		TERRITORIO E AMBIENTE	COMPETENZA

Allegati



Q.tà	Tipo Allegato	Descrizione
	Copia Conforme	Copia Conforme
	Allegato	SUAPENTE.PDF
	Allegato	SUAPENTE.XML
	Allegato	VNZGTN78M28I754A-17022022-1617.SUAP.PDF.P7M
	Allegato	VNZGTN78M28I754A-17022022-1617.SUAP.XML
	Allegato	DICHIARAZIONE-SOSTITUTIVA-AFFIDAMENTO-INCARICO-E-PAGAMENTO-SPETTANZE.pdf.p7m
	Allegato	Planimetria-ESSO-S.PANAGIA.pdf.p7m
	Allegato	Relazione-Scarichi-Autolavaggio-Acque-Meteoriche-Servizi-Igienici-Veneziano-Esso-SR-rev-Dic-2024-signed.pdf.p7m

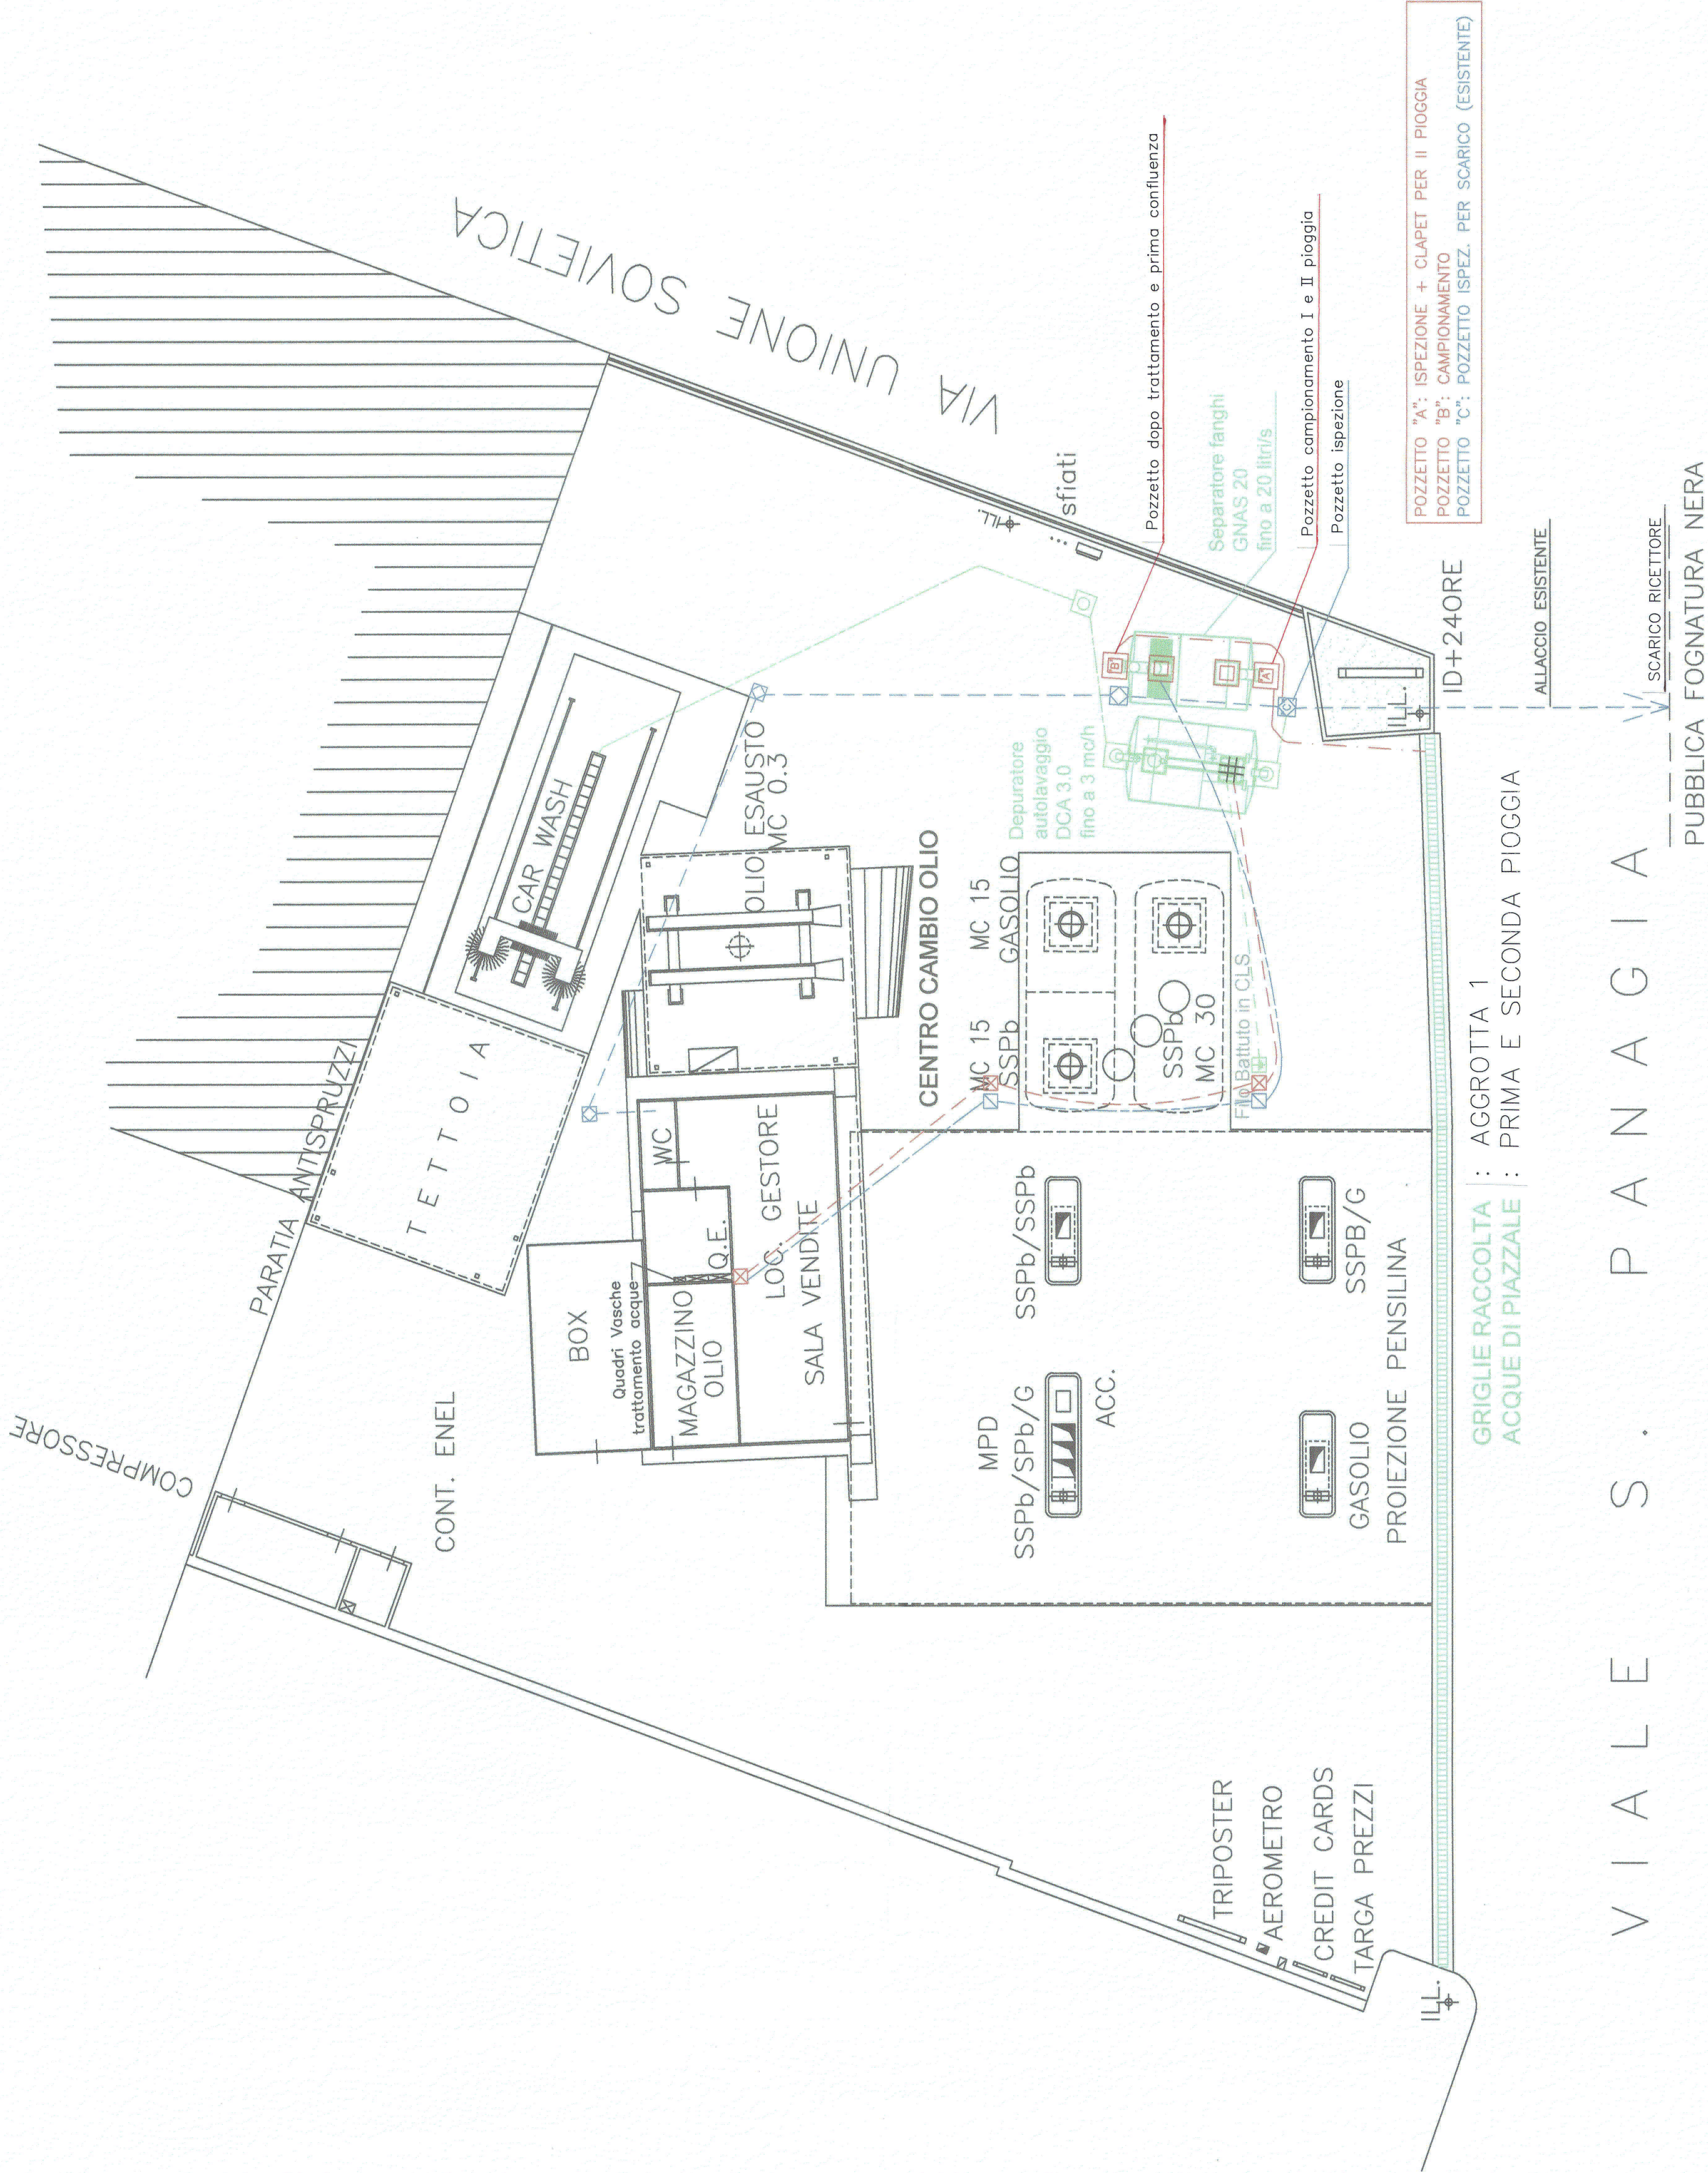

V I A L E S . P A N A G I A

PUBBLICA FOGNATURA NERA

GRIGLIE RACCOLTA : AGGROTTA 1
ACQUE DI PIAZZALE : PRIMA E SECONDA PIOGGIA

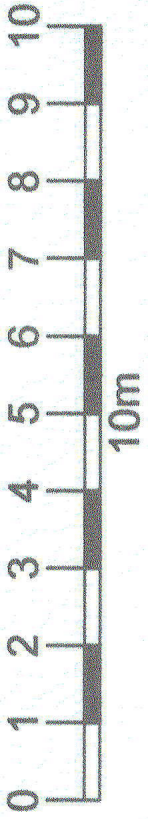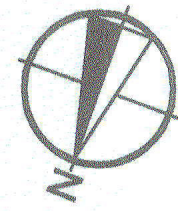

Imp. elettrico, elettronico e messa a terra	
	Elettrico
	Elettronico
	Messa a terra

Impianti trattamento acque e fognario	
	Trattamento prime piogge
	Trattamento autolavaggio
	Fognario

DITTA ESECUTRICE DEI LAVORI		E.M.C. S.r.l.		Via Mons. Domenico Orlando 14 - 95126 Catania Tel. 095 7132728 emcsi@emcsi.it - www.emcsi.it P.IVA 0512960875 - N° R.E.A. 345543	
CLIENTE		ESSE		PROGETTAZIONE	
PROGETTO		ESSO Italiana S.r.l.		ARTELIA	
LOCALITA'		Siracusa (SR)		Ristrutturazione Impianto Carburanti: Sostituzione serbatoi e impianto meccanico ed adeguamento alla Legge 152/06	
OGGETTO		Viale Santa Panagia, 166		9445	
SCALA		1:100		FORMATO A1	
DATA		18/09/2015		REV. 0	
NOTE		As built		Sovrapposizione impianti	
TAVOLA		4		PIV	